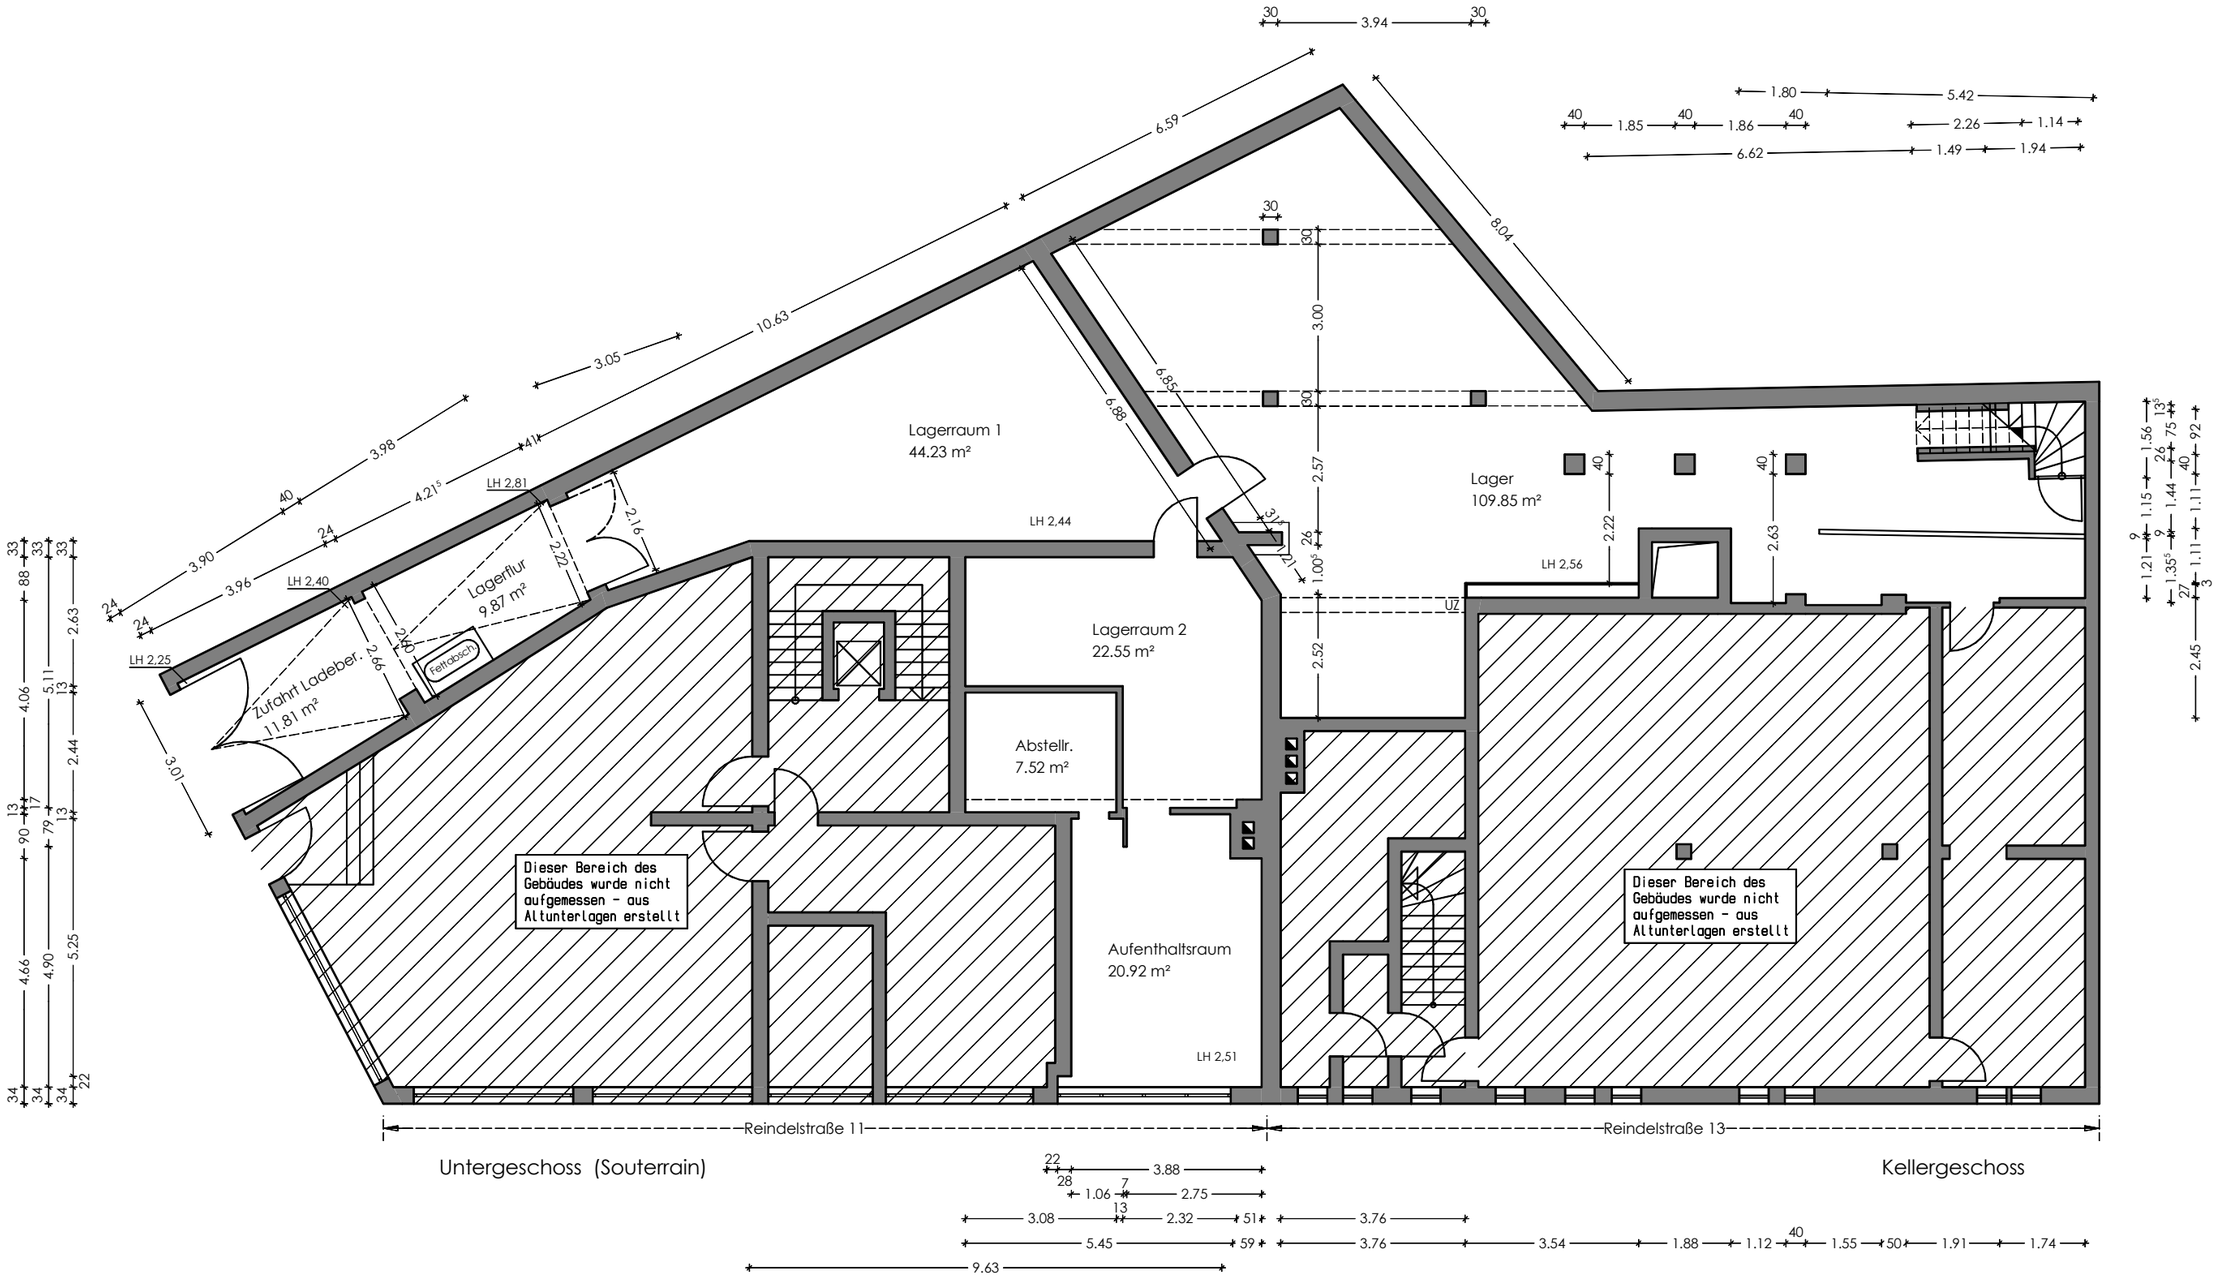

Wohn- u. Geschäftshaus
Reindelstraße 11 u. 13
90402 Nürnberg

Bestandsplan	M 1:125
Kellergeschoss	18.11.20